本		FABRICATION MATERIALS				N
足回	PT NO	COMPONENT DESCRIPTION	N.S. (INS)	ITEM CODE	QTY	
完	1	PIPE PIPE A312-TP304 EFW SCH40S PE ASME B36.19M FITTINGS	1	S1P1/P-1"-40S	8.4M	
1,4	2	TEE 3000# SW A182-F304 ASME B16.11	1 x 1	S1P1/TS-1"	2	112-1 CONT. ON
後請	3	FLANGE SW 150# RF A182-F304 SCH40S BORE ASME B16.5	1	S1P1/FRSW-1"	3	2
速		ERECTION MATERIALS				EL.+5494 6
歸	PT NO	COMPONENT DESCRIPTION	N.S. (INS)	ITEM CODE	QTY	S1P1/VA-1"-4144
還	4	FLANGE BLIND 150# RF A182-F304 ASME B16.5	1	S1P1/FBR-1"	3	G5 B6 4 34 }
	6	BOLTS STUD BOLT A193 GR.B8 W/ TWO HEX. HEAD HEAVY NUT A194 GR.8 ASME B1.1 B18.2.2	1/2	S1P1/BS4-1/2"X65L	24	35 S9 S1 EL.+5043 127 S1 F3 OF PG
		VALVES / IN-LINE ITEMS				S8 SRP-1
	7	BALL 150# RF A351-CF8/304SS+PTFE FULL PORT FIRE SAFE WRENCH OPER. ASME B16.34	1	S1P1/VA-1"-4144	3	S10 2350 7525 G5-1
	8 9 10	SUPPORTS SUPPORT REINFORCING PAD (SRP-1) PIPE SHOE (S1) PIPE GUIDE (G5-1)	1 1 1	SUP/SRP-1" SUP/S1-1" SUP/G5-1-1"	2 2 1	25
	NO <1>	LENGTH (INS) NO 5309 1 <2>	LENGTH 100	N.S. REMARKS (INS) 1		1"x1"NS
	<3> <5>	2305 1 <4> 554 1	100			
會 簽	1					
	2					
						□ 管件序號 <1>直管編號 [1] 管段編號 資料庫 □ □ □ □ □ □ □ □ □ □ □ □ □ □ □ □ □ □ □

陳至鉉

陳至鉉

陳至鉉

修改

陳逢明

陳逢明

陳逢明

認可

2025.09.26 REVISED FOR CONSTRUCTION

2025.09.12 REVISED FOR CONSTRUCTION

FOR CONSTRUCTION

改

說


1

Ô

2025.07.03

日期

流水號:112

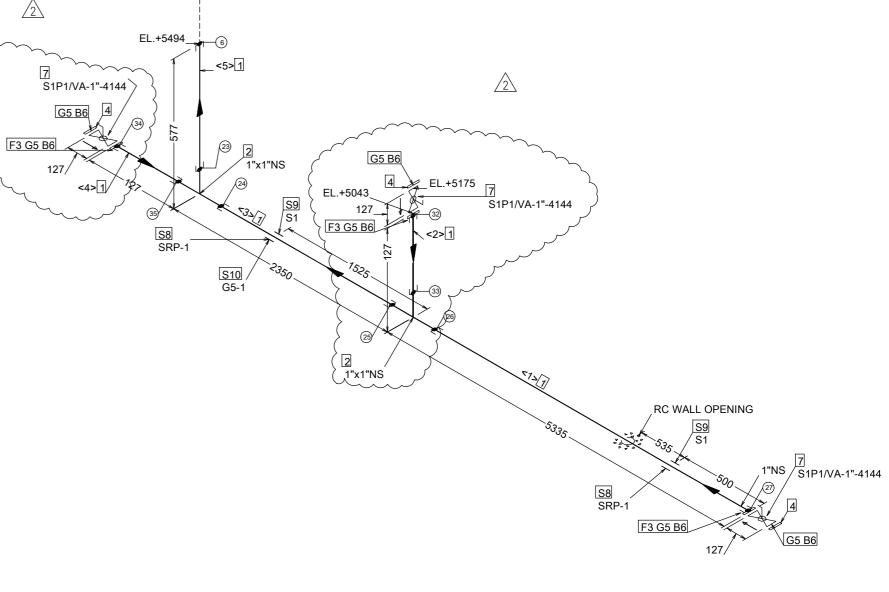

REVISED FOR CONSTRUCTION

SED 26 2025

						SEP. 26, 2025
						管線編號
			_			CW-14113-1"-S1P1
① 管件序號 <12	> 直管編號 [1] 管段編號	。				
& 須設計會驗管線	1	名稱 ·	<del></del>	$\overline{}$	<del>-</del>	图加的图 声与shine Advanced Chemicals Ltd.
設計壓力: 8 KG/C	ĆM² G 設計溫度: 80      ° (	保溫(冷)等級:	設計 陳至鉉	2025.07.03		FU-TAI ENGINEERING CO., LTD.
試驗基準: Air	8.8 KG/ <sub>CM</sub> <sup>2</sup> G X 60 分	熱追縱等級:	審 核 陳安誠	2025.07.03	簽	★尾一期   管線工程
管路塗裝:	管   管 材 塗 装	一焊接基準:	認 可 陳逢明	2025.07.03	×	建廠工程 立體配管圖 2
焊道. 塗裝:	工 文 一 一 文 一 一 一 一 一 一 一 一 一 一 一 一 一 一 一	NDE 抽驗: 10 %	依據圖號: C2418-4-52		圖號:	檔號: CW-14113-S1P1- 1